



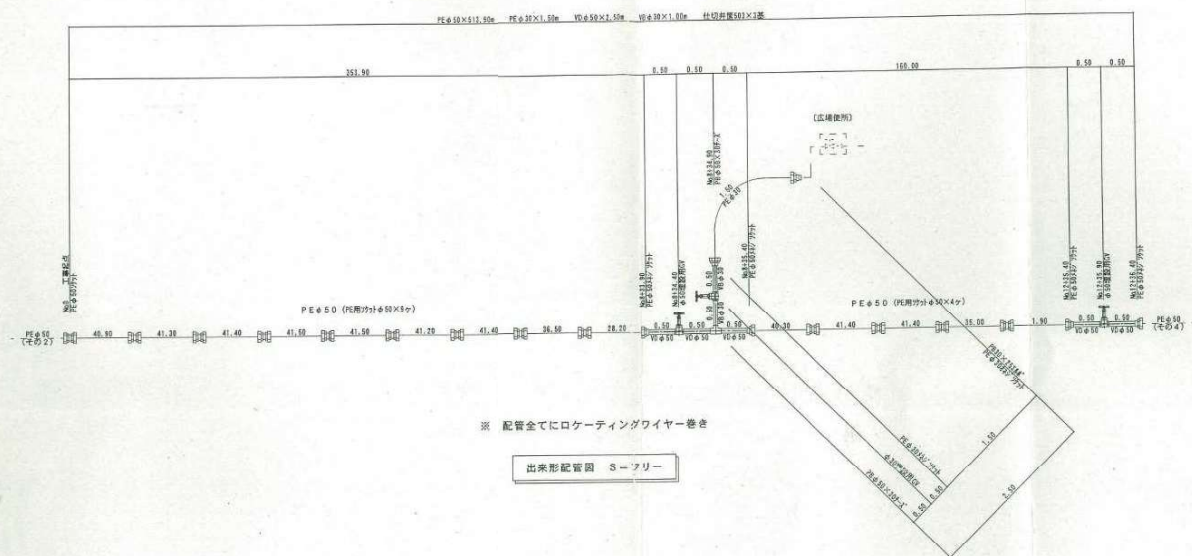


No. 8 ~ No. 8 + 15.00 (交差点内)

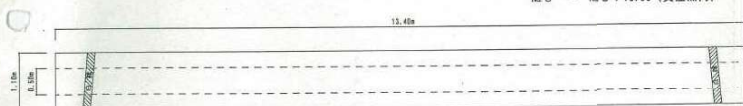

仮舗装復旧 $13.40\text{m} \times 0.50\text{m} = 6.70\text{m}^2$
 本舗装復旧 $13.40\text{m} \times 1.10\text{m} = 14.74\text{m}^2$
 ライン復旧 $2.20\text{m} (W=0.15\text{m})$
 舗装切断 (本線部分) $13.40\text{m} \times 4 = 53.60\text{m}$


— 合計 —

仮舗装復旧 $6.70\text{m}^2 + 4.42\text{m}^2 = 11.12\text{m}^2$
 本舗装復旧 $14.74\text{m}^2 + 1.50\text{m}^2 + 9.07\text{m}^2 = 25.31\text{m}^2$
 ライン復旧 $2.20\text{m} (W=0.15\text{m})$
 舗装切断 $53.60\text{m} + 10.20\text{m} = 63.80\text{m}$

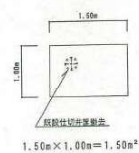


舗装展開図 S=1:50

No. 9 (広場使用付近)

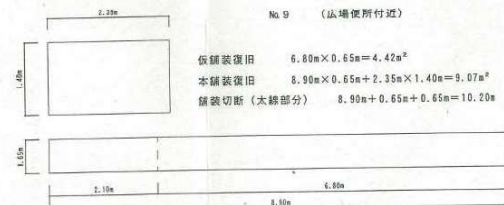

丸火自然公園給水設備改修工事 (その3)

竣工図

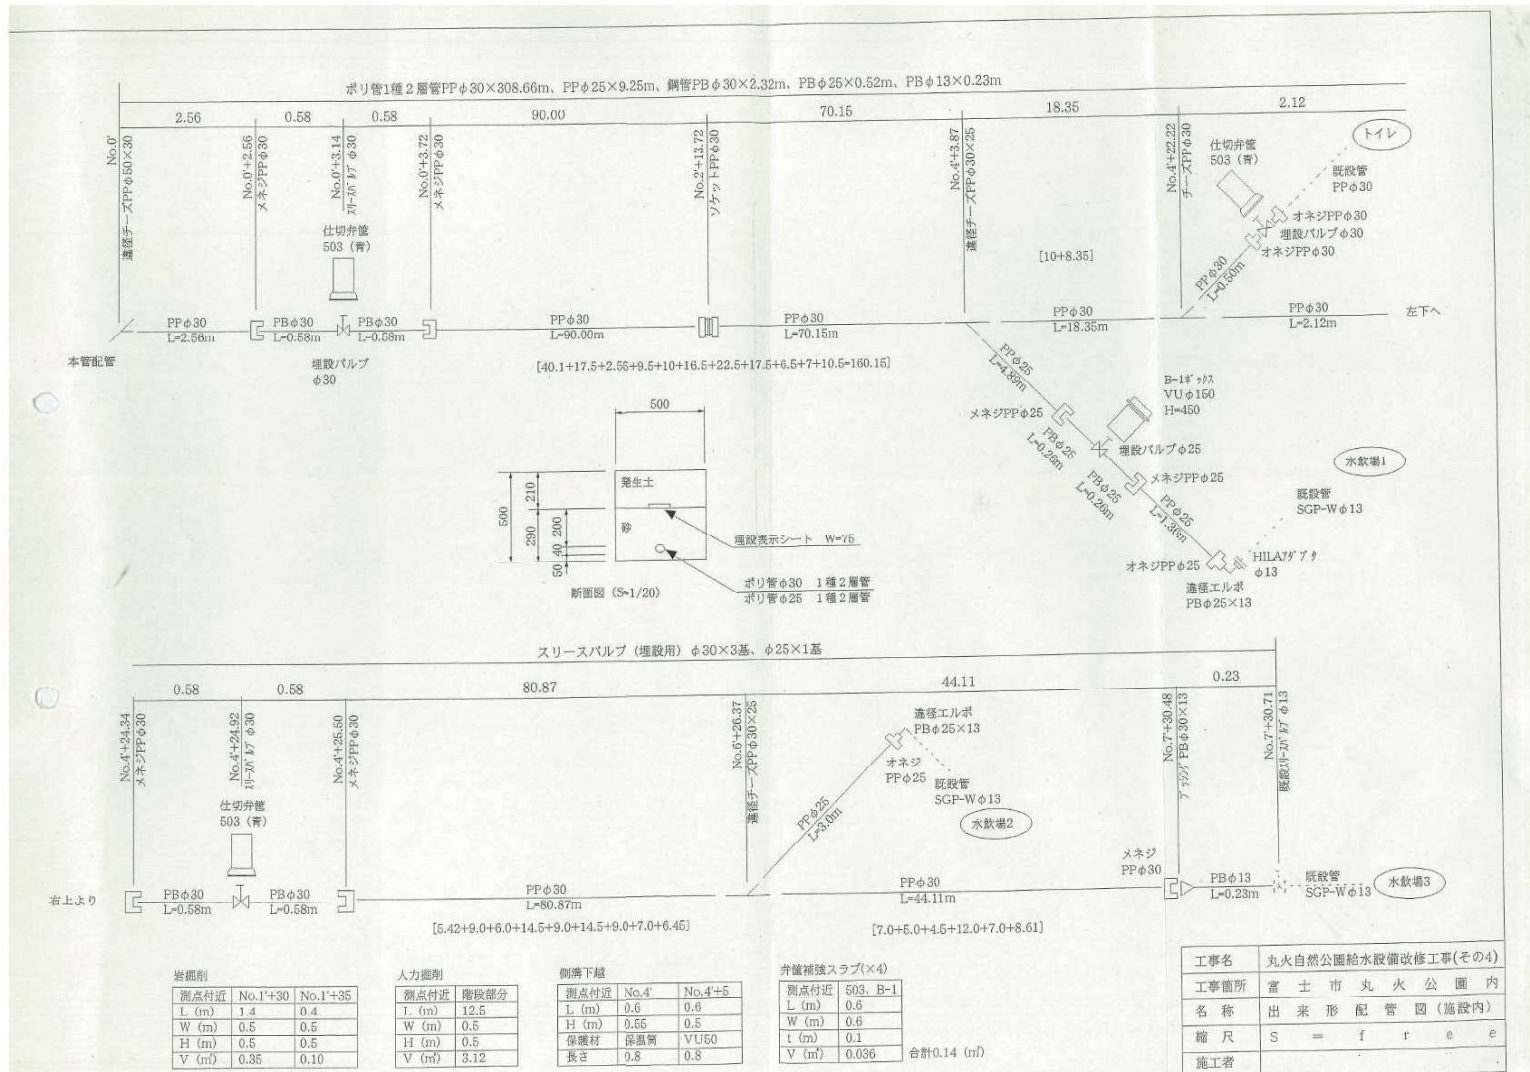

工事起点 No.0-2.60

工事終点 No.8

ポリ管1種2層管PPφ50×321.03m、鋼管PBφ50×1.57m、スリースバルブ（埋設用）φ50×1基

No.0-2.60

2.60 32.88 40.00 40.00 40.00 40.00 40.00 40.00 40.00 0.62 0.62 5.55 0.33

No.0
過径チーヌPPφ50×30

No.0+32.88
ソケットPPφ50

No.1+32.88
ソケットPPφ50

No.2+32.88
ソケットPPφ50

No.3+32.88
ソケットPPφ50

No.4+32.88
ソケットPPφ50

No.5+32.88
ソケットPPφ50

No.6+32.88
ソケットPPφ50

No.7+32.88
スリースバルブPPφ50

No.7+34.12
スリースバルブPPφ50

No.7+39.67
エルボPBφ50

工事終点 No.8
トラブ カップ リング φ50

補強コン
0.6×0.6×0.1
仕切弁機503（青）

PPφ50
L=2.60m

施設内配管

[40+40+(16.5+6.5+17)+(34.5+5.5)+(10+8+22)+40+40+32.88=312.88]

PPφ50 L=32.88m
PPφ50 L=40.00m
PPφ50 L=40.00m
PBφ50 L=0.62m
PBφ50 L=0.62m
PPφ50 L=5.55m
PBφ50 L=0.33m

オネジ
PPφ50

既設管
SGP-W
φ50


80tタンクへ




工事名	丸火自然公園給水設備改修工事(その4)
工事箇所	富士市丸火公園内
名称	出来形配管図(本管)
縮尺	S = f r e e
施工者	

その3と接続

漏水修繕のため、
一部ルートを変更し、布設替する。
平成19年11月
施工：秋山配管工業所

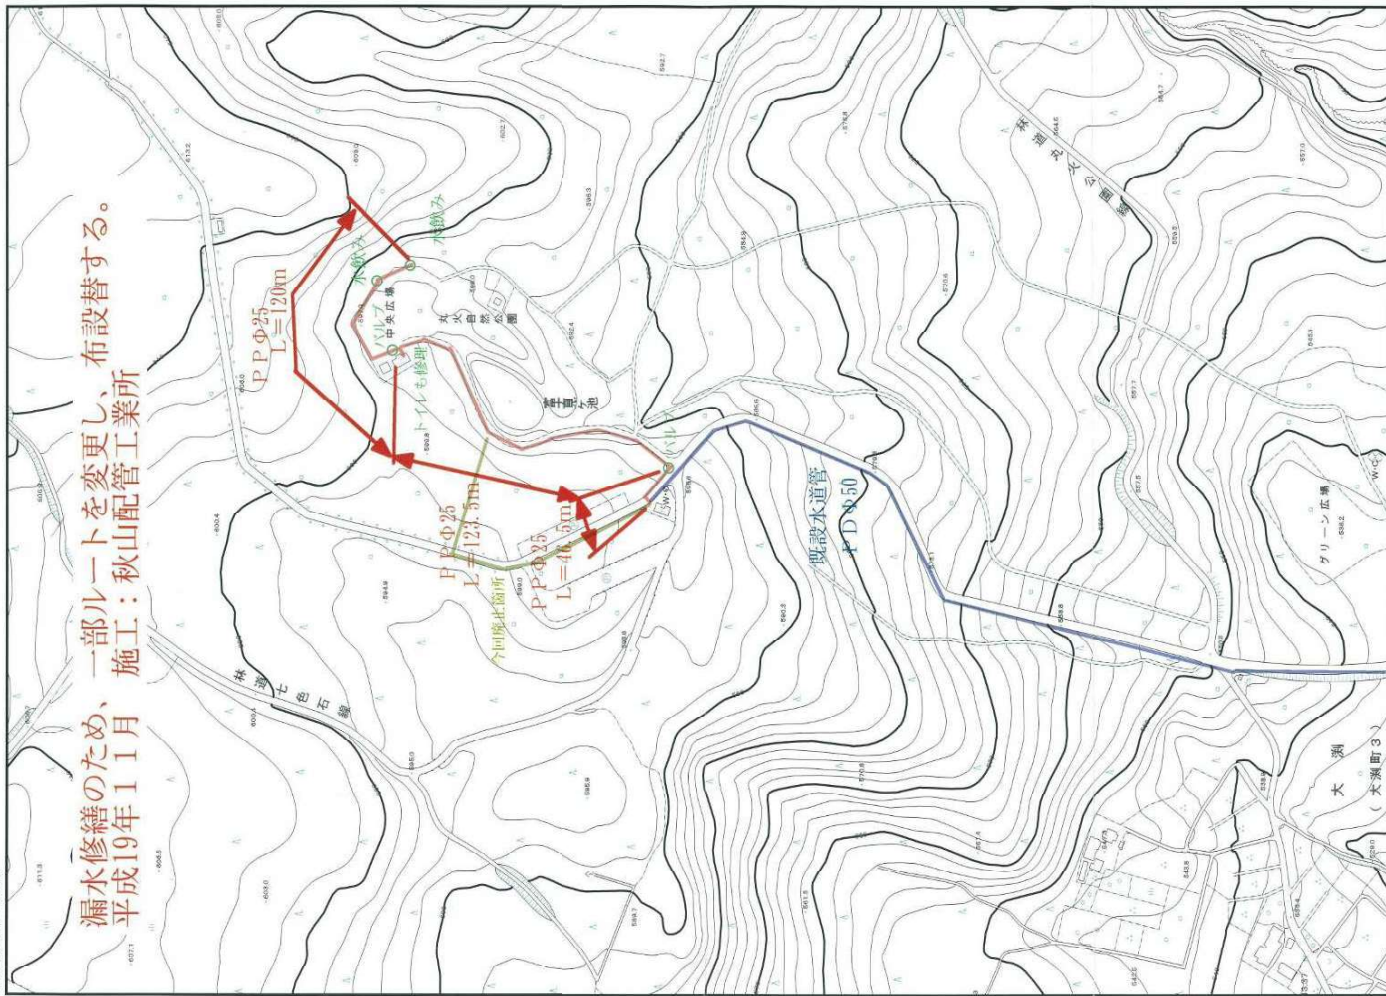

配管図 I.ee

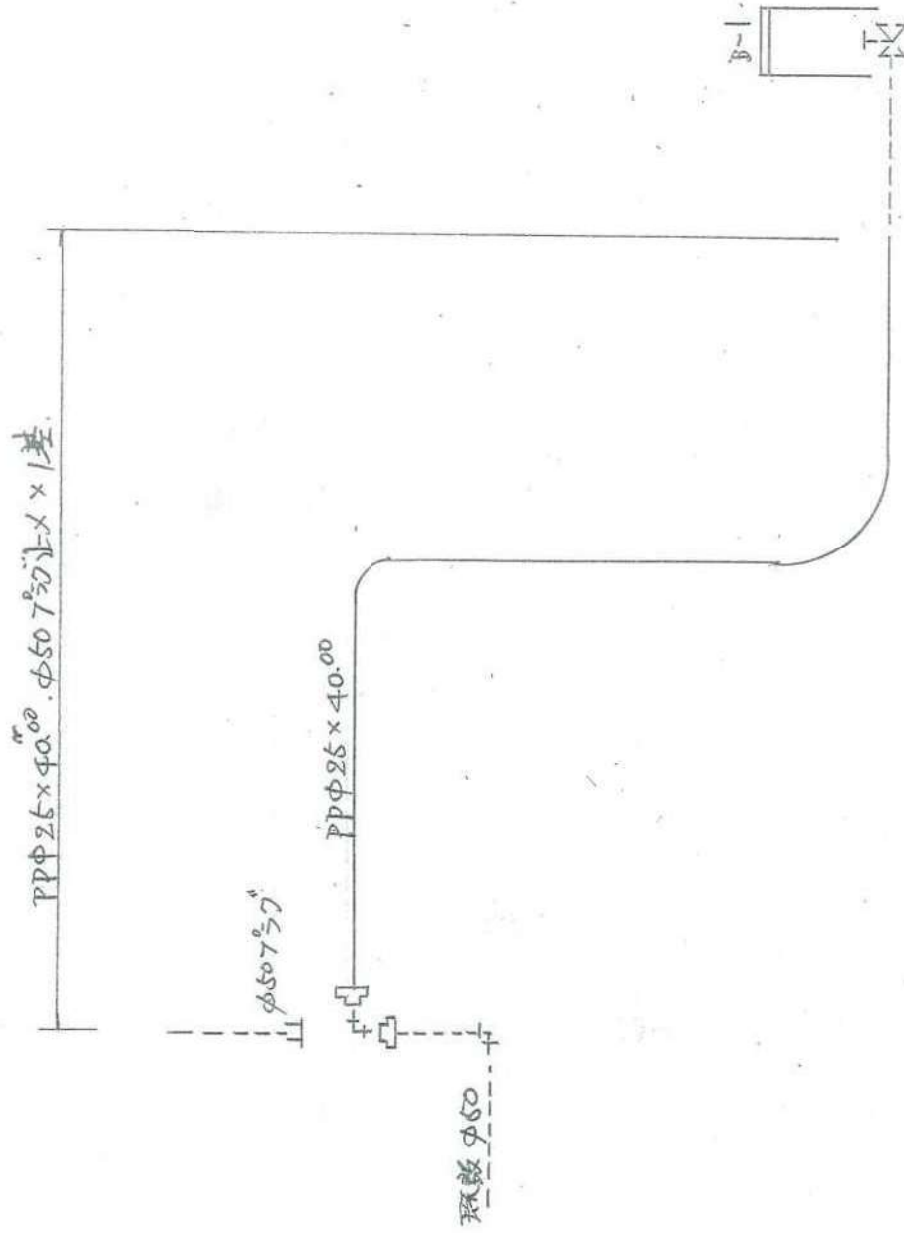


丸火自然公園上水道配管図(道路部)

平成19年11月

配管図 1/2


例

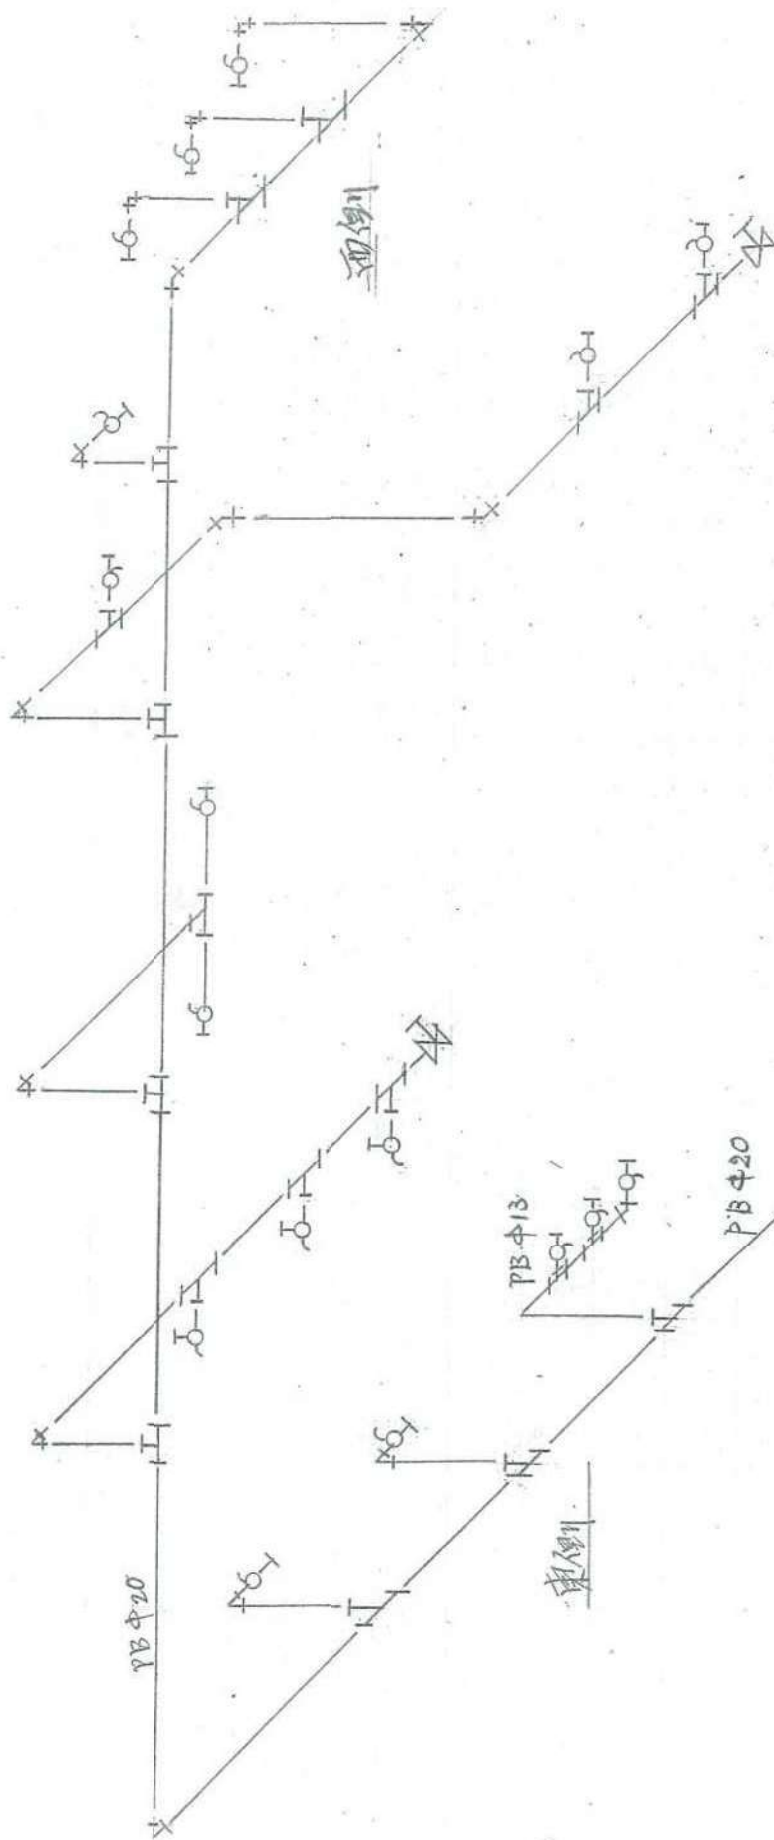

中央広場トイレ配管図

平成19年11月

配管図 Free

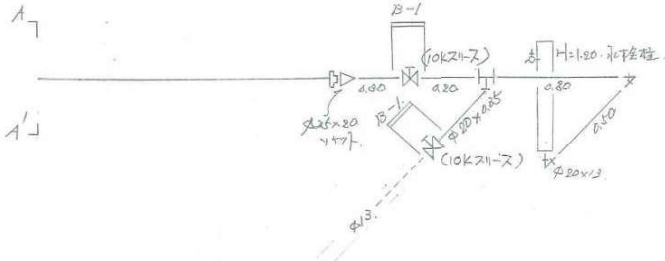

九火公司給水管漏水修繕


