


S=1:500

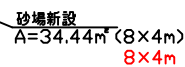


工 事 名	富士市立吉原商業高等学校校屋外運動場整備工事				
図 名	計画平面図（変更）		縮 尺	1:500	
工事番号			図面番号	1	
工事箇所	富士市 比奈1654番地		所属年度	H22	
課長		照査		設計	
					測量 製図

都 市 整 備 部 み ど り の 課

造成計画図


S=1:500

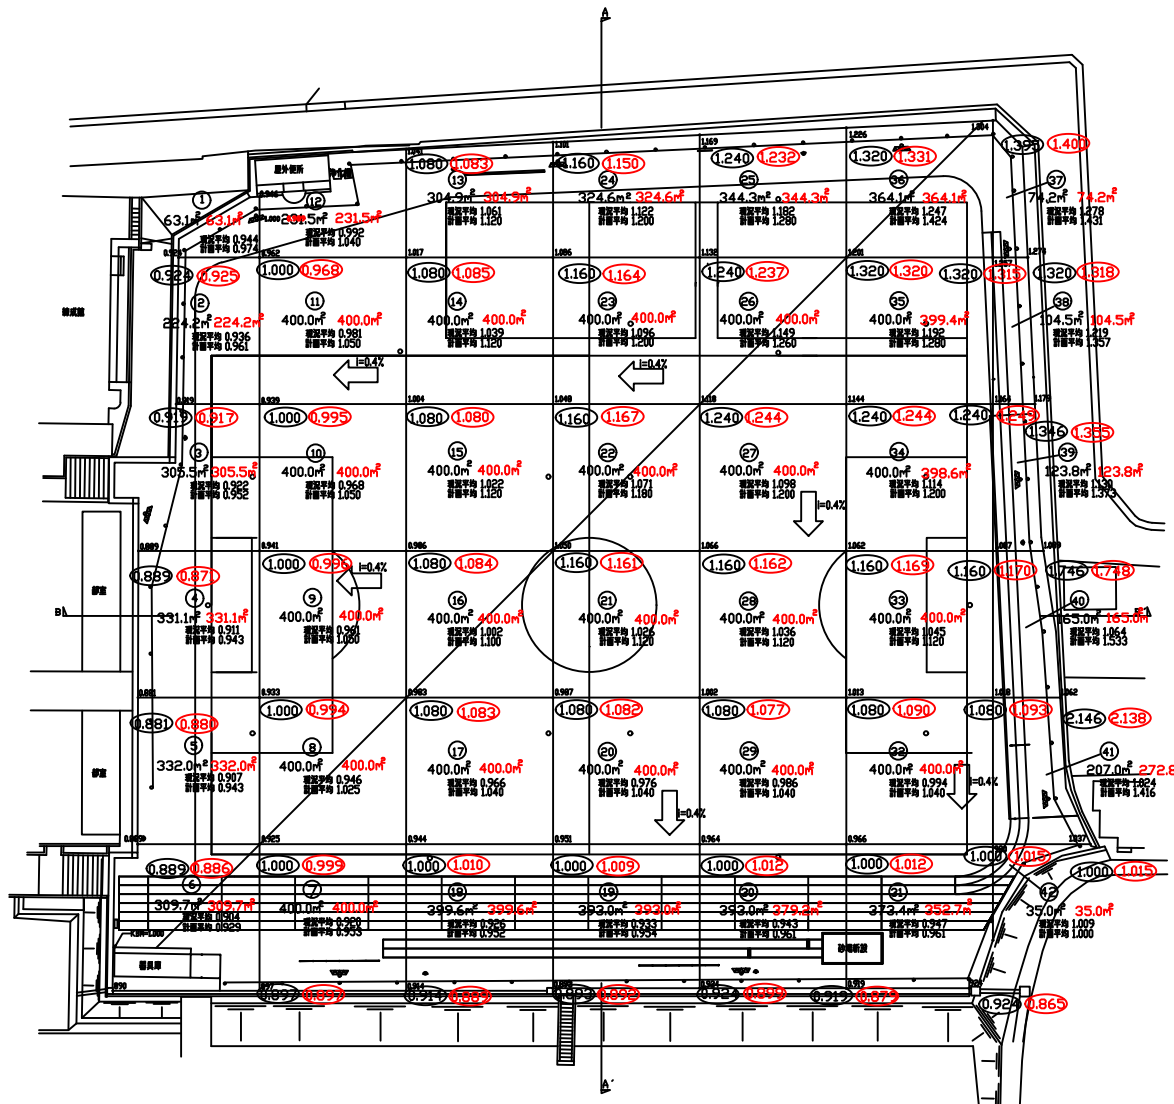


工事名	富士市立吉原南葉高等学校屋外運動場整備工事			
図名	造成計画図	縮尺	1:500	
工事番号		図面番号	2	
工事箇所	富士市 比奈1654番地	所属年度	H22	
課長	照査	設計	測量	製図
都市整備部みどりの課				

舗装区分図 S=1:500


ロングパイル人工芝舗装 S=1:10

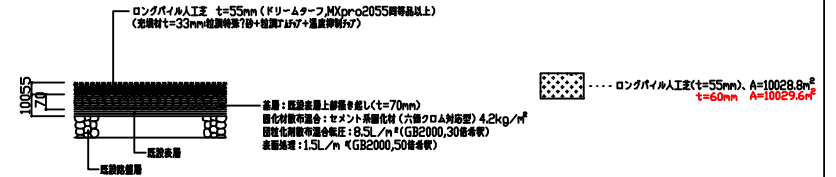

砂入り人工芝舗装 S=1:10

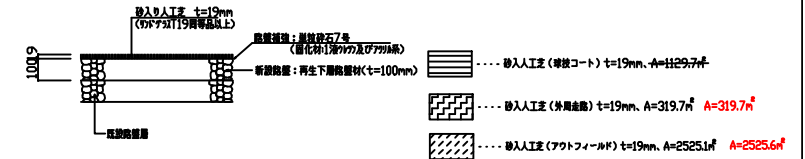

ゴムチップ舗装 S=1:10

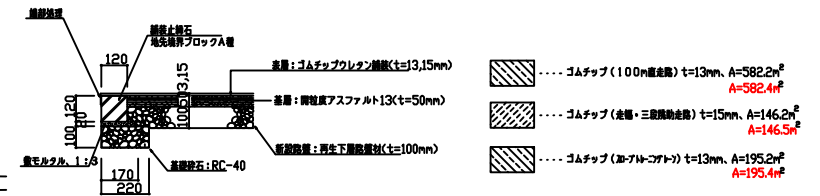

工事名	富士市立吉原商業高等学校屋外運動場整備工事		
図名	舗装区分図	縮尺	図示
工事番号		図面番号	3
工事箇所	富士市 比奈1654番地	所属年度	H22
課長	照査	設計	
都市整備部みどりの課			


S=1:500



S=1:10



$S=1:10$

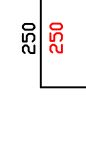


記 号	名 称	単位	数 量	実施数量
——	透水路設置(1)	m	3694.3	3694.3
——	透水路設置(2)	m	186.0	186.0

工 事 名	富士市立吉原商業高等学校屋外運動場整備工事				
図 名	排水計画図	縮 尺	図 示		
工事番号			図面番号	5	
工事箇所	富士市 比奈1654番地		所属年度	H22	
課長	照査	設計	測量 製図		
都 市 整 備 部 み ど り の 課					



舗装止縁石設置配置図

S=1:500

舗装止縁石工 S=1:10

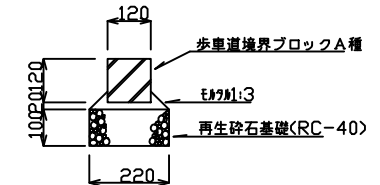


参考図

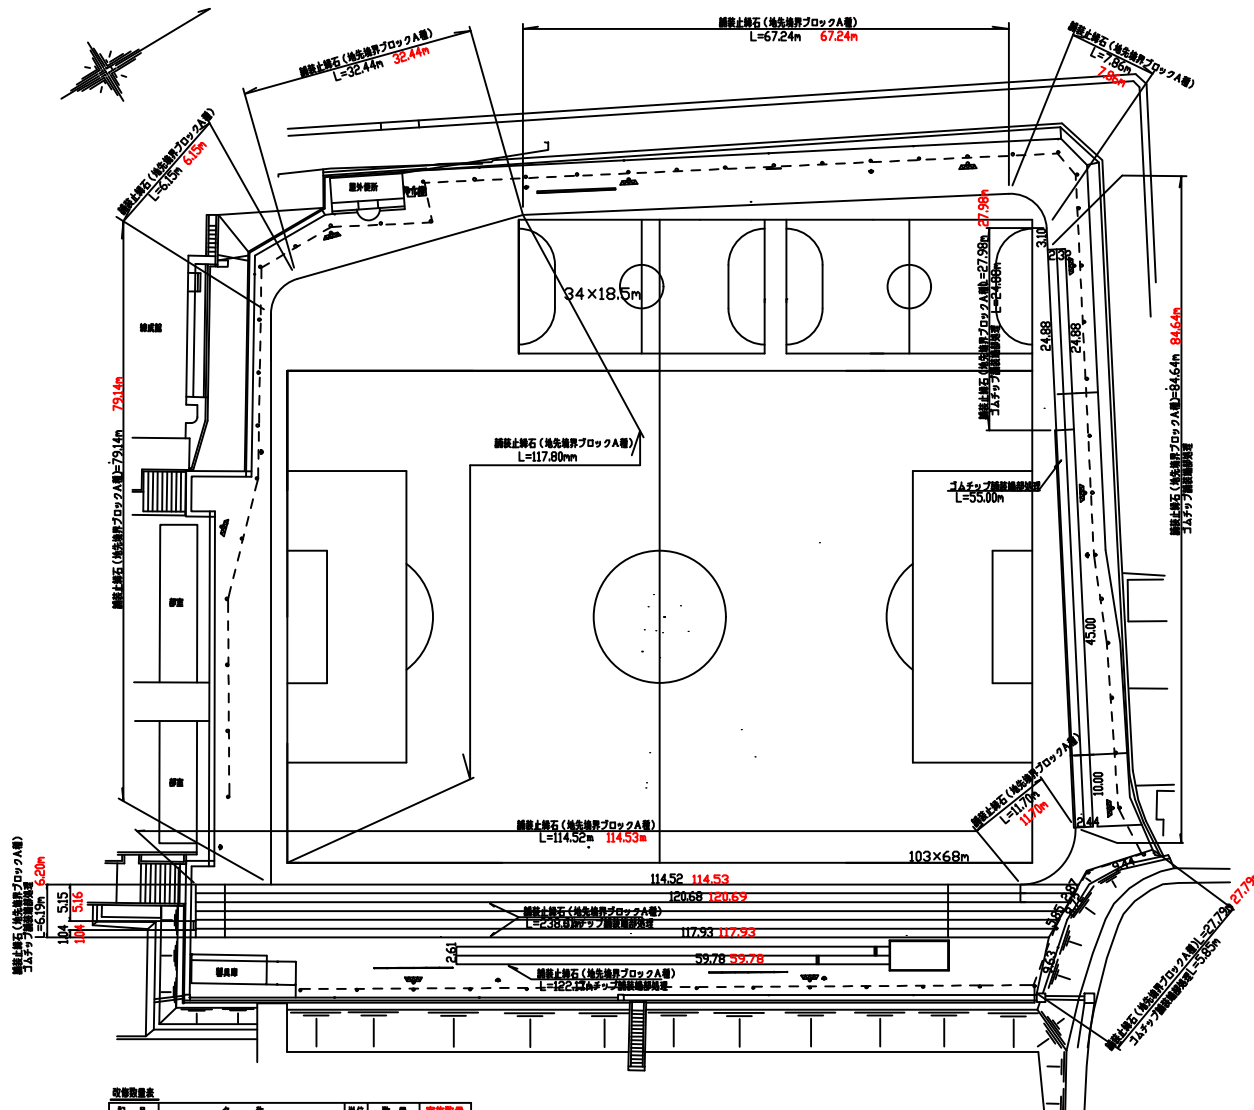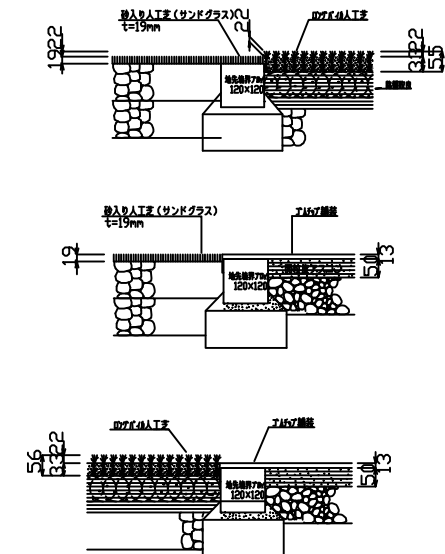


図号	名称	単位	数量	実数量
	舗装止縁石(地先境界ブロックA種)	m	826.43	826.43
	ゴムチップ舗装面修復	m	537.34	537.34

工事名	富士市立吉原商業高等学校屋外運動場整備工事		
図名	舗装止縁石工	縮尺	図示
工事番号		図面番号	6
工事箇所	富士市 比奈1654番地	所属年度	H22
課長	照査	設計	
都市整備部みどりの課			



立面図 1:150

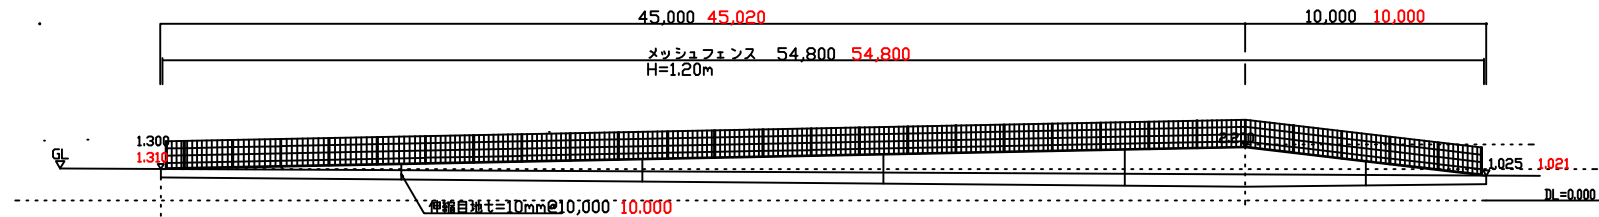

擁壁展開図 1:150

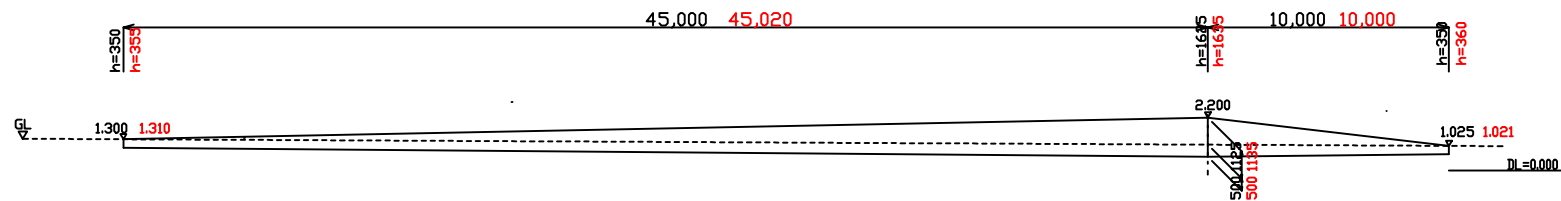

擁壁工 S=1:20
(スロープトレーニング部)

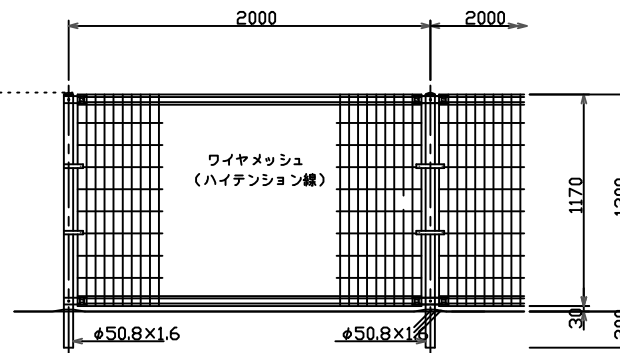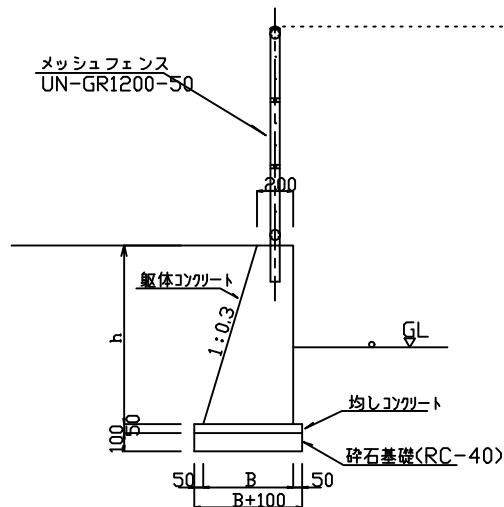


擁壁工 (平均h=988、平均B=496) 10m当り数量表			
名称	規格	算定式	数量
砕石基礎	RC-40	0.596×10	6.0 m^3
型枠	均し工	$0.05 \times 2 \times 10$	1.0 m^3
均しコンクリート	18-8-25BB	$0.596 \times 0.05 \times 10$	0.30 m^3
型枠	小型構造物	$(0.988 \times 1.044 + 0.988) \times 10$	20.2 m^2
躯体コンクリート	18-8-25BB	$(0.20 + 0.496) / 2 \times 0.988 \times 10$	3.44 m^3

工事名	富士市立吉原商業高等学校屋外運動場整備工事			
図名	スロープトレーニング 土止詳細図	縮尺	図示	
工事番号		図面番号	8	
工事箇所	富士市 比奈1654番地	所属年度	H22	
課長		照査		
		設計		
		測量		
都市整備部みどりの課				

基盤出来形画図

S=1:500

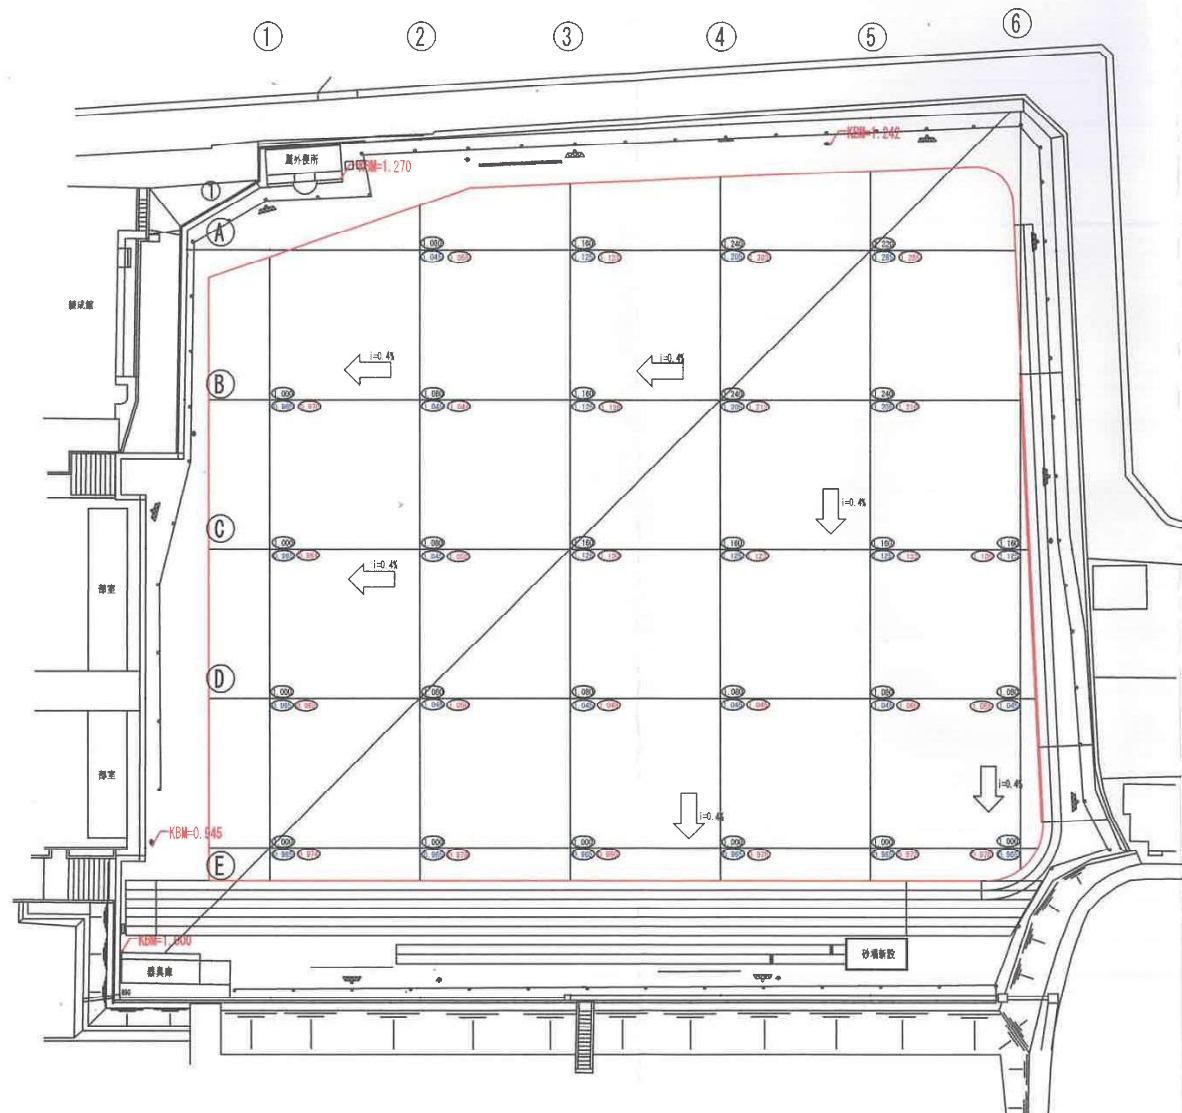


(○) 計画高
 (○) 計画基礎高
 (○) 基礎高実測値

工事名	富士市立吉原商業高等学校屋外運動場整備工事		
図名	基盤出来形図	縮尺	1:500
工事番号		図面番号	
工事箇所	富士市 比奈1654番地	所属年度	H22
課長	照査	設計	測量
都市整備部みどりの課			

現地盤高

S=1:500

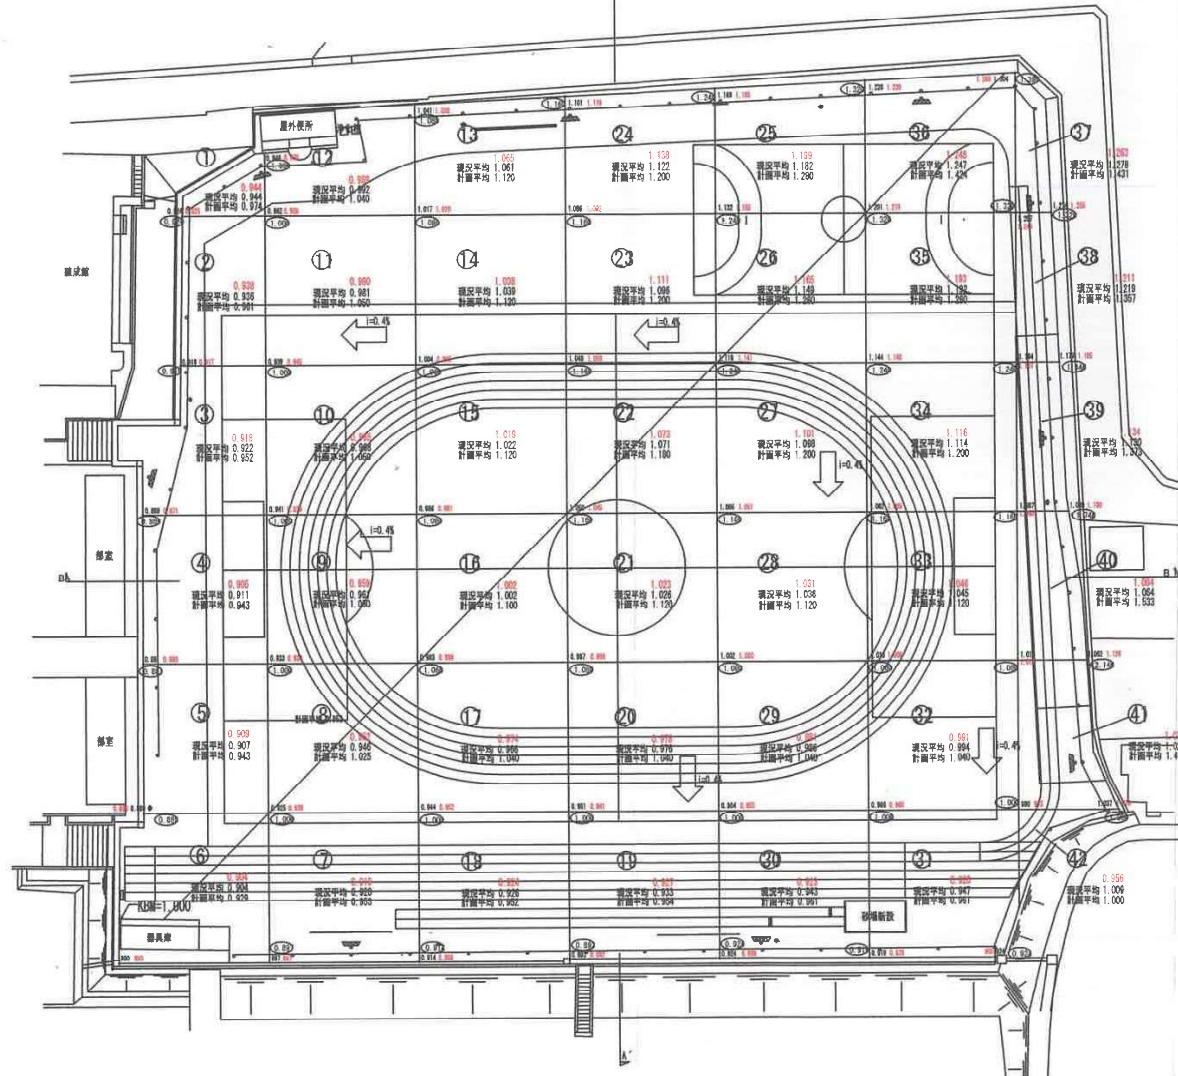

工 事 名	富士市立吉原商業高等学校屋外運動場整備工事		
図 名	現地盤高	縮 尺	1:500
工 事 番 号	図面番号		
工 事 箇 所	富士市 比奈1654番地	所 属 年 度	H22
課 長	照 査	設 計	測 量
都市整備部みどりの課			